



FÖLDSZINTI ALAPRAJZ



M 1:100

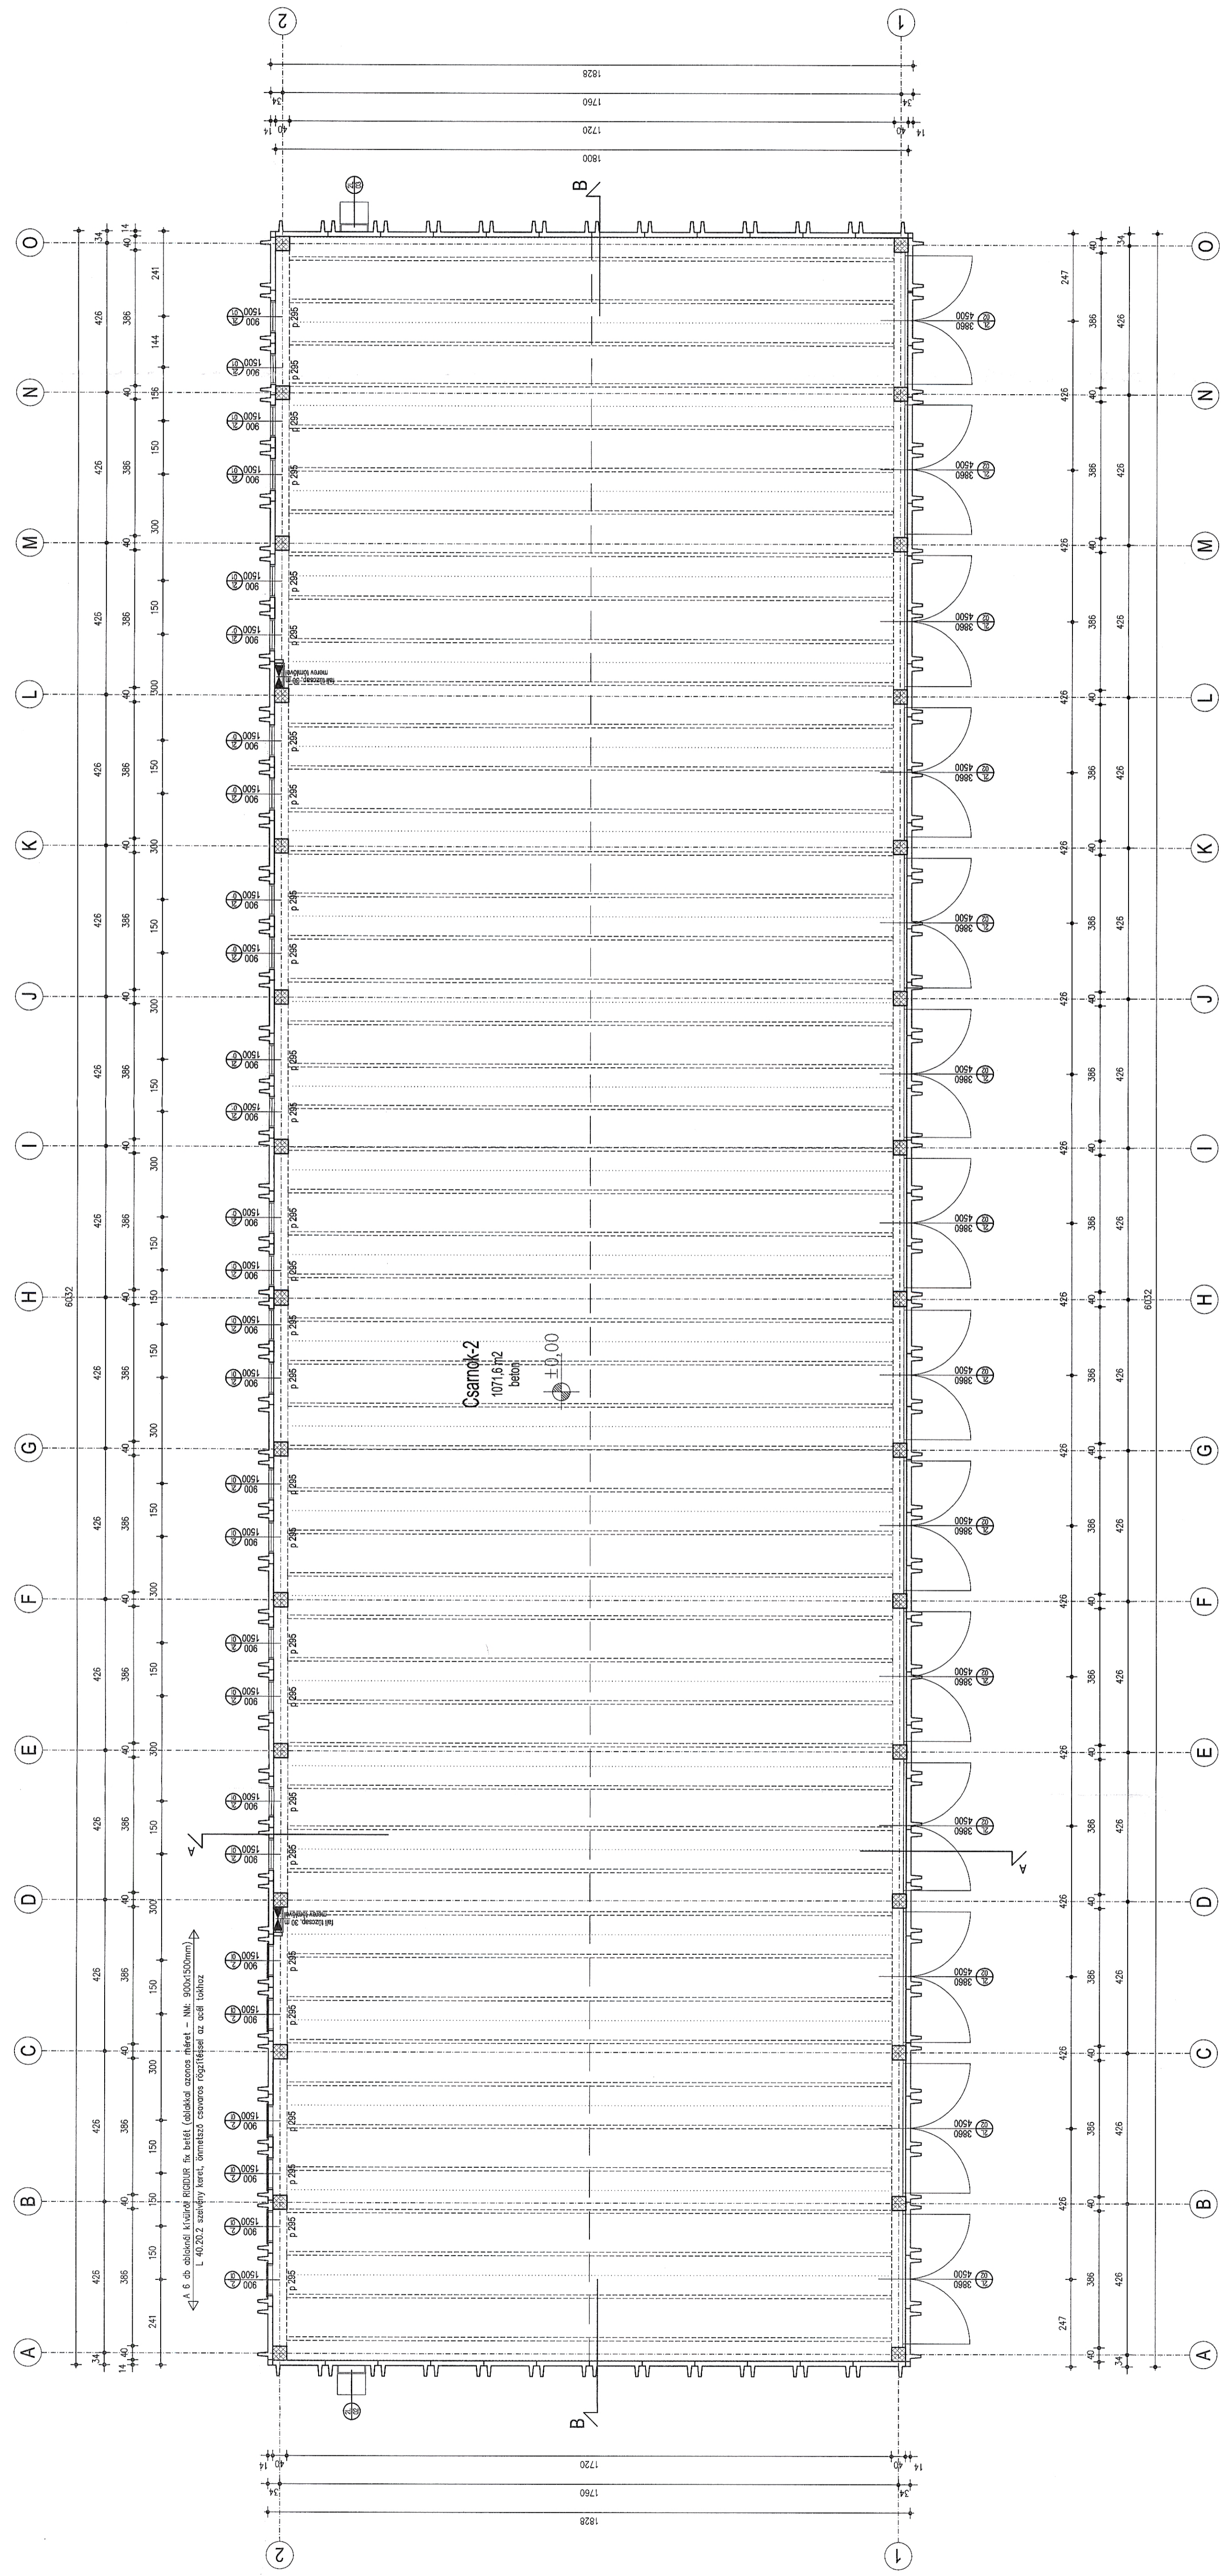

Csarnok-2

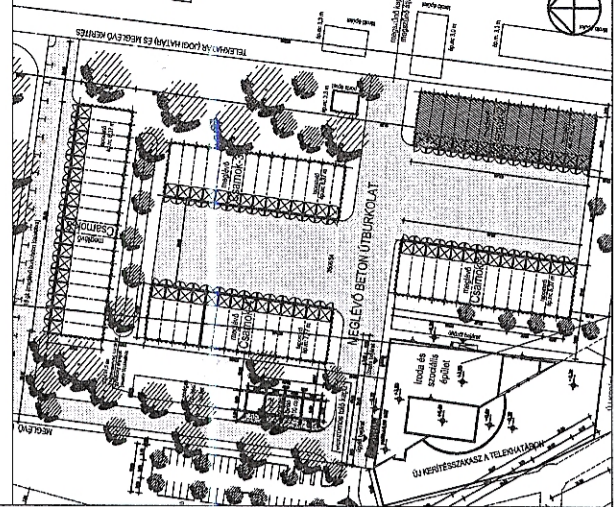

megvalósulási terv
KALOCSA, 2021-12-12
KALOCSA VÁROS ÖNKORMÁNYZATA, 6300 KALOCSA, Székt. Ipari Park út 35.
2. JELŰ CSARNOKÉPÜLET FELJÚJTÁSA
KALOCSA, hsz.: 3506/54 - IPARFELLESTÉS KALOCSAÁN
ALPRAJZ
Kivitel: 1:100
Munkaszám: 1624TKRCS2
Dátum: 2019.04.24

ÉPÍTÉSZMŰHELY KFT.
Kecskeméti, Kassaiévi ú. 1/A.
Tárgy: Felújítás, bővítés, átépítés
Vas Tibor
Földmérő: 01-14-01-01-11-10
Munkaféltető: 2019.04.24
EFTÉSI ALPRAJZMÁSASÁG: ±0,00m = 91,79 méter (a helyszíni ponthoz)
MÉRTEK A HELYSZÍNEN ELLENŐRZENDŐK!
Mégis: KALOCSA VÁROS ÖNKORMÁNYZATA, 6300 KALOCSA, Székt. Ipari Park út 35.
Munkaszám: 1624TKRCS2
Dátum: 2019.04.24

